

御中

完成図

機種名：浴室換気乾燥暖房機

型式：BF-563RGD [2～3室換気]

AC100V

《天井埋込型・グラファイトヒーター・24時間換気対応型・強弱仕様》

付属品：KK-RGリモコン :副吸込口グリル(2個付属)

:遮蔽板(1個付属) :天吊金具1Set2ヶ入(防振ゴム付き/内径:φ10mm)

消防法設置基準適合品“組込形”

(社) 日本電気工業会で定める自主試験に適合しております。

特定保守製品

浴室換気乾燥暖房機 [BF-563RGD] 2~3室換気

グラファイトヒーター (600W×2本=1200W)

(24時間換気対応型) 強弱仕様





消防法設置基準適合品 “組込形”

(社) 日本電気工業会で定める自主試験に適合しております。


特定保守製品

電源：AC100V仕様


全体イメージ図

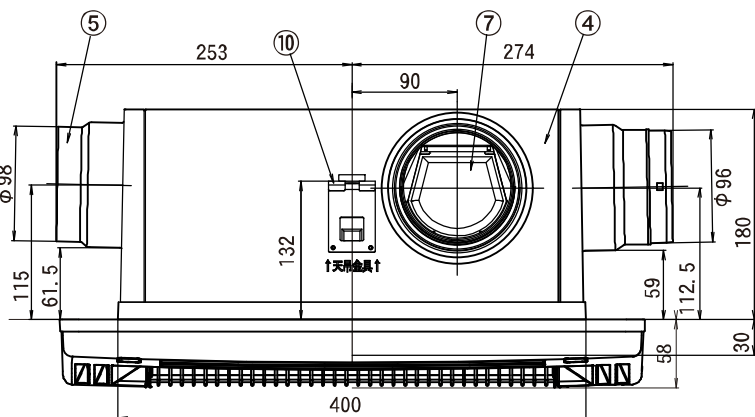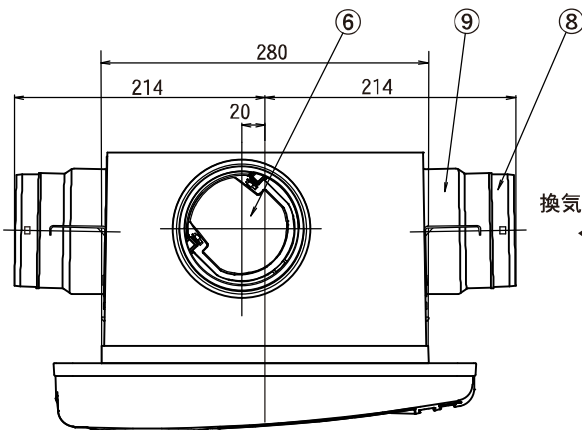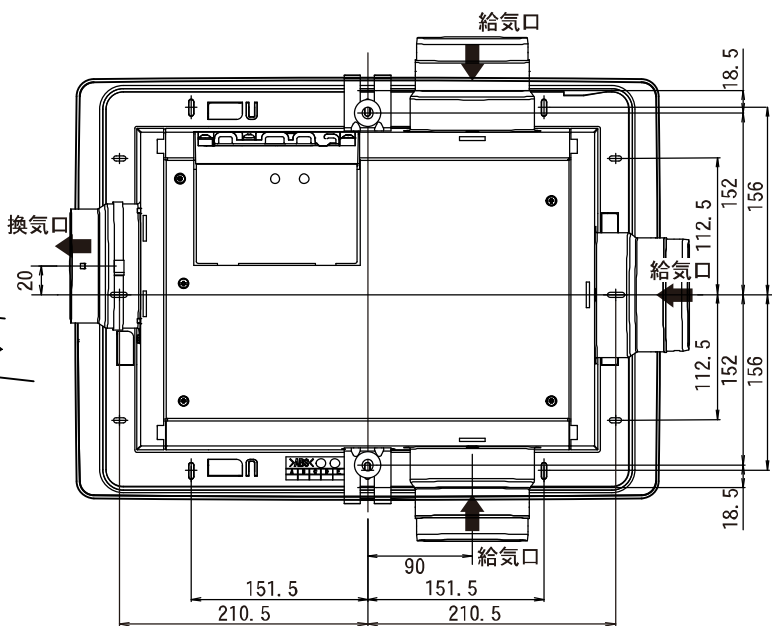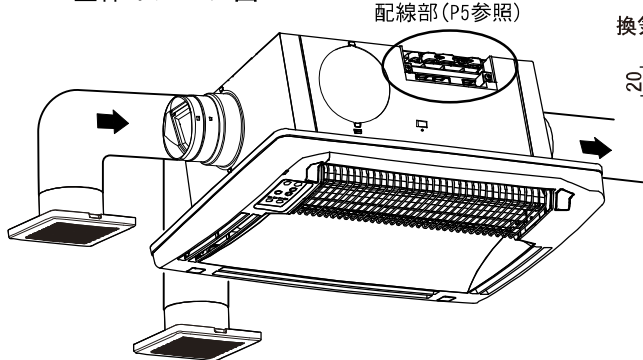

■副吸込口グリル(2個付属)

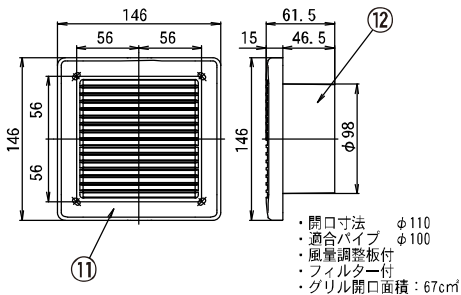

- ・開口寸法 φ110
- ・適合パイプ φ100
- ・風量調整板付
- ・フィルター付
- ・グリル開口面積：67cm²

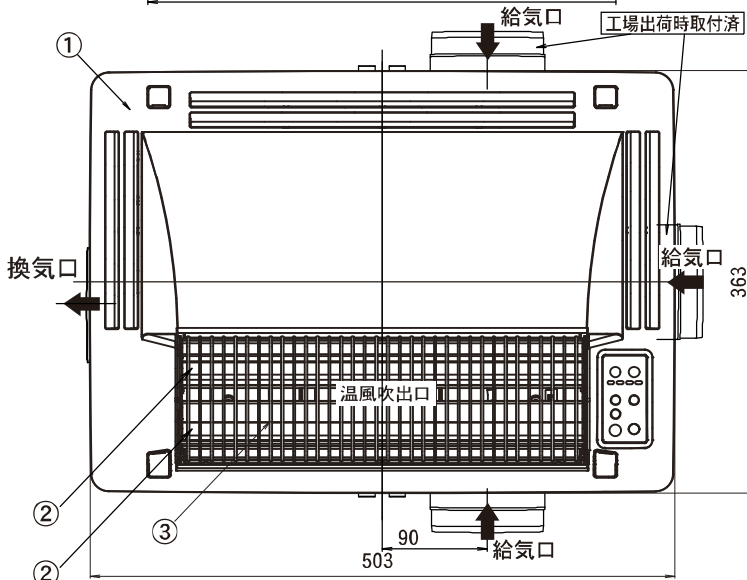

品番	品名	材質	備考
1	前面パネル	P.P	ホワイト
2	グラファイトヒーター		
3	ヒーターカバー	SUS	
4	本体カバー	亜鉛メッキ鋼板	焼付塗装
5	排気側ダクト接続口	亜鉛メッキ鋼板	焼付塗装
6	排気側逆止弁	P.P	
7	給気側逆止弁	P.P	
8	給気側逆止弁取付枠	ABS	
9	給気側ダクト接続口	亜鉛メッキ鋼板	焼付塗装
10	天吊金具	亜鉛メッキ鋼板	防振ゴム付き
11	副吸込口グリル・パネル	ABS	ホワイト
12	副吸込口グリル・本体	ABS	黒

付属品：防水ワイヤレスリモコンKK-RG(別紙寸法図参照)
 副吸込口グリル(2個付属)
 遮蔽板(1個付属)
 天吊金具 1Set2ヶ入(防振ゴム付き/内径：φ10mm)

※給気口は、3箇所より選択可能
 2室→1ヶ所を選択
 3室→2ヶ所を選択
 適合ダクト径：φ100
 基本開口寸法：280mm×400mm
 取付可能開口寸法：280mm～300mm×400mm～425mm
 パネル開口面積：162cm²

機種	換気乾燥暖房機	図番	20141003-01	尺度	
型式	BF-563RGD	製図	⑤	検図	⑧
		日付	14/10/03		

高須産業株式会社

*製品の仕様は、改良のため予告なしに変更することがありますのでご了承ください。